

ZARZĄDZENIE NR 227/2015
PREZYDENTA MIASTA KIELCE

z dnia 19 czerwca 2015 r.

w sprawie powierzenia do zarządzania Miejskiemu Zarządowi Budynków w Kielcach zespołu budynków mieszkalnych wraz z infrastrukturą towarzyszącą, położonych przy ulicy Hutniczej w Kielcach.

Na podstawie art. 25 ust. 1 i 2 ustawy z dnia 21 sierpnia 1997 r. o gospodarce nieruchomościami (t.j. Dz. U. z 2014 r. poz. 518 ze zm.) oraz § 3 ust. 1 pkt. 1 Statutu Miejskiego Zarządu Budynków w Kielcach stanowiącego załącznik do uchwały Nr XXXI/720/2008 Rady Miejskiej w Kielcach z dnia 18 grudnia 2008 r. zmienionej uchwałą Nr XXXVII/847/2009 Rady Miejskiej w Kielcach z dnia 20 maja 2009 r. oraz uchwałą Nr LI/1219/2010 Rady Miejskiej w Kielcach z dnia 24 czerwca 2010 r. , w oparciu o § 7 ust. 5 Regulaminu Organizacyjnego Urzędu Miasta Kielce stanowiącego załącznik do Zarządzenia Nr 192/2015 z 28 maja 2015 r. w sprawie nadania Urzędowi Miasta Kielce Regulaminu Organizacyjnego, **zarządzam, co następuje:**

§ 1.


Powierzam Miejskiemu Zarządowi Budynków w Kielcach do zarządzania zespół trzech budynków segmentowych wraz z infrastrukturą towarzyszącą (przyłącza mediów, ogródki przydomowe, chodniki, wiata śmietnikowa, miejsce postojowe oraz segment budynków gospodarczych) zlokalizowanych w Kielcach przy ulicy Hutniczej, na działkach oznaczonych w ewidencji gruntów numerami: 487/4, 487/5, 506/2, 507/5, 507/4, 507/3 i 507/2 obręb 0020, stanowiących własność Gminy Kielce, według szkicu inwentaryzacji powykonawczej z dnia 18.05.2015, stanowiącego załącznik graficzny do niniejszego zarządzenia.

§ 2.

Wykonanie Zarządzenia powierzam Dyrektorowi Wydziału Mieszkalnictwa, Dyrektorowi Wydziału Inwestycji oraz Dyrektorowi Miejskiego Zarządu Budynków.

§ 3.

Zarządzenie wchodzi w życie z dniem podpisania.

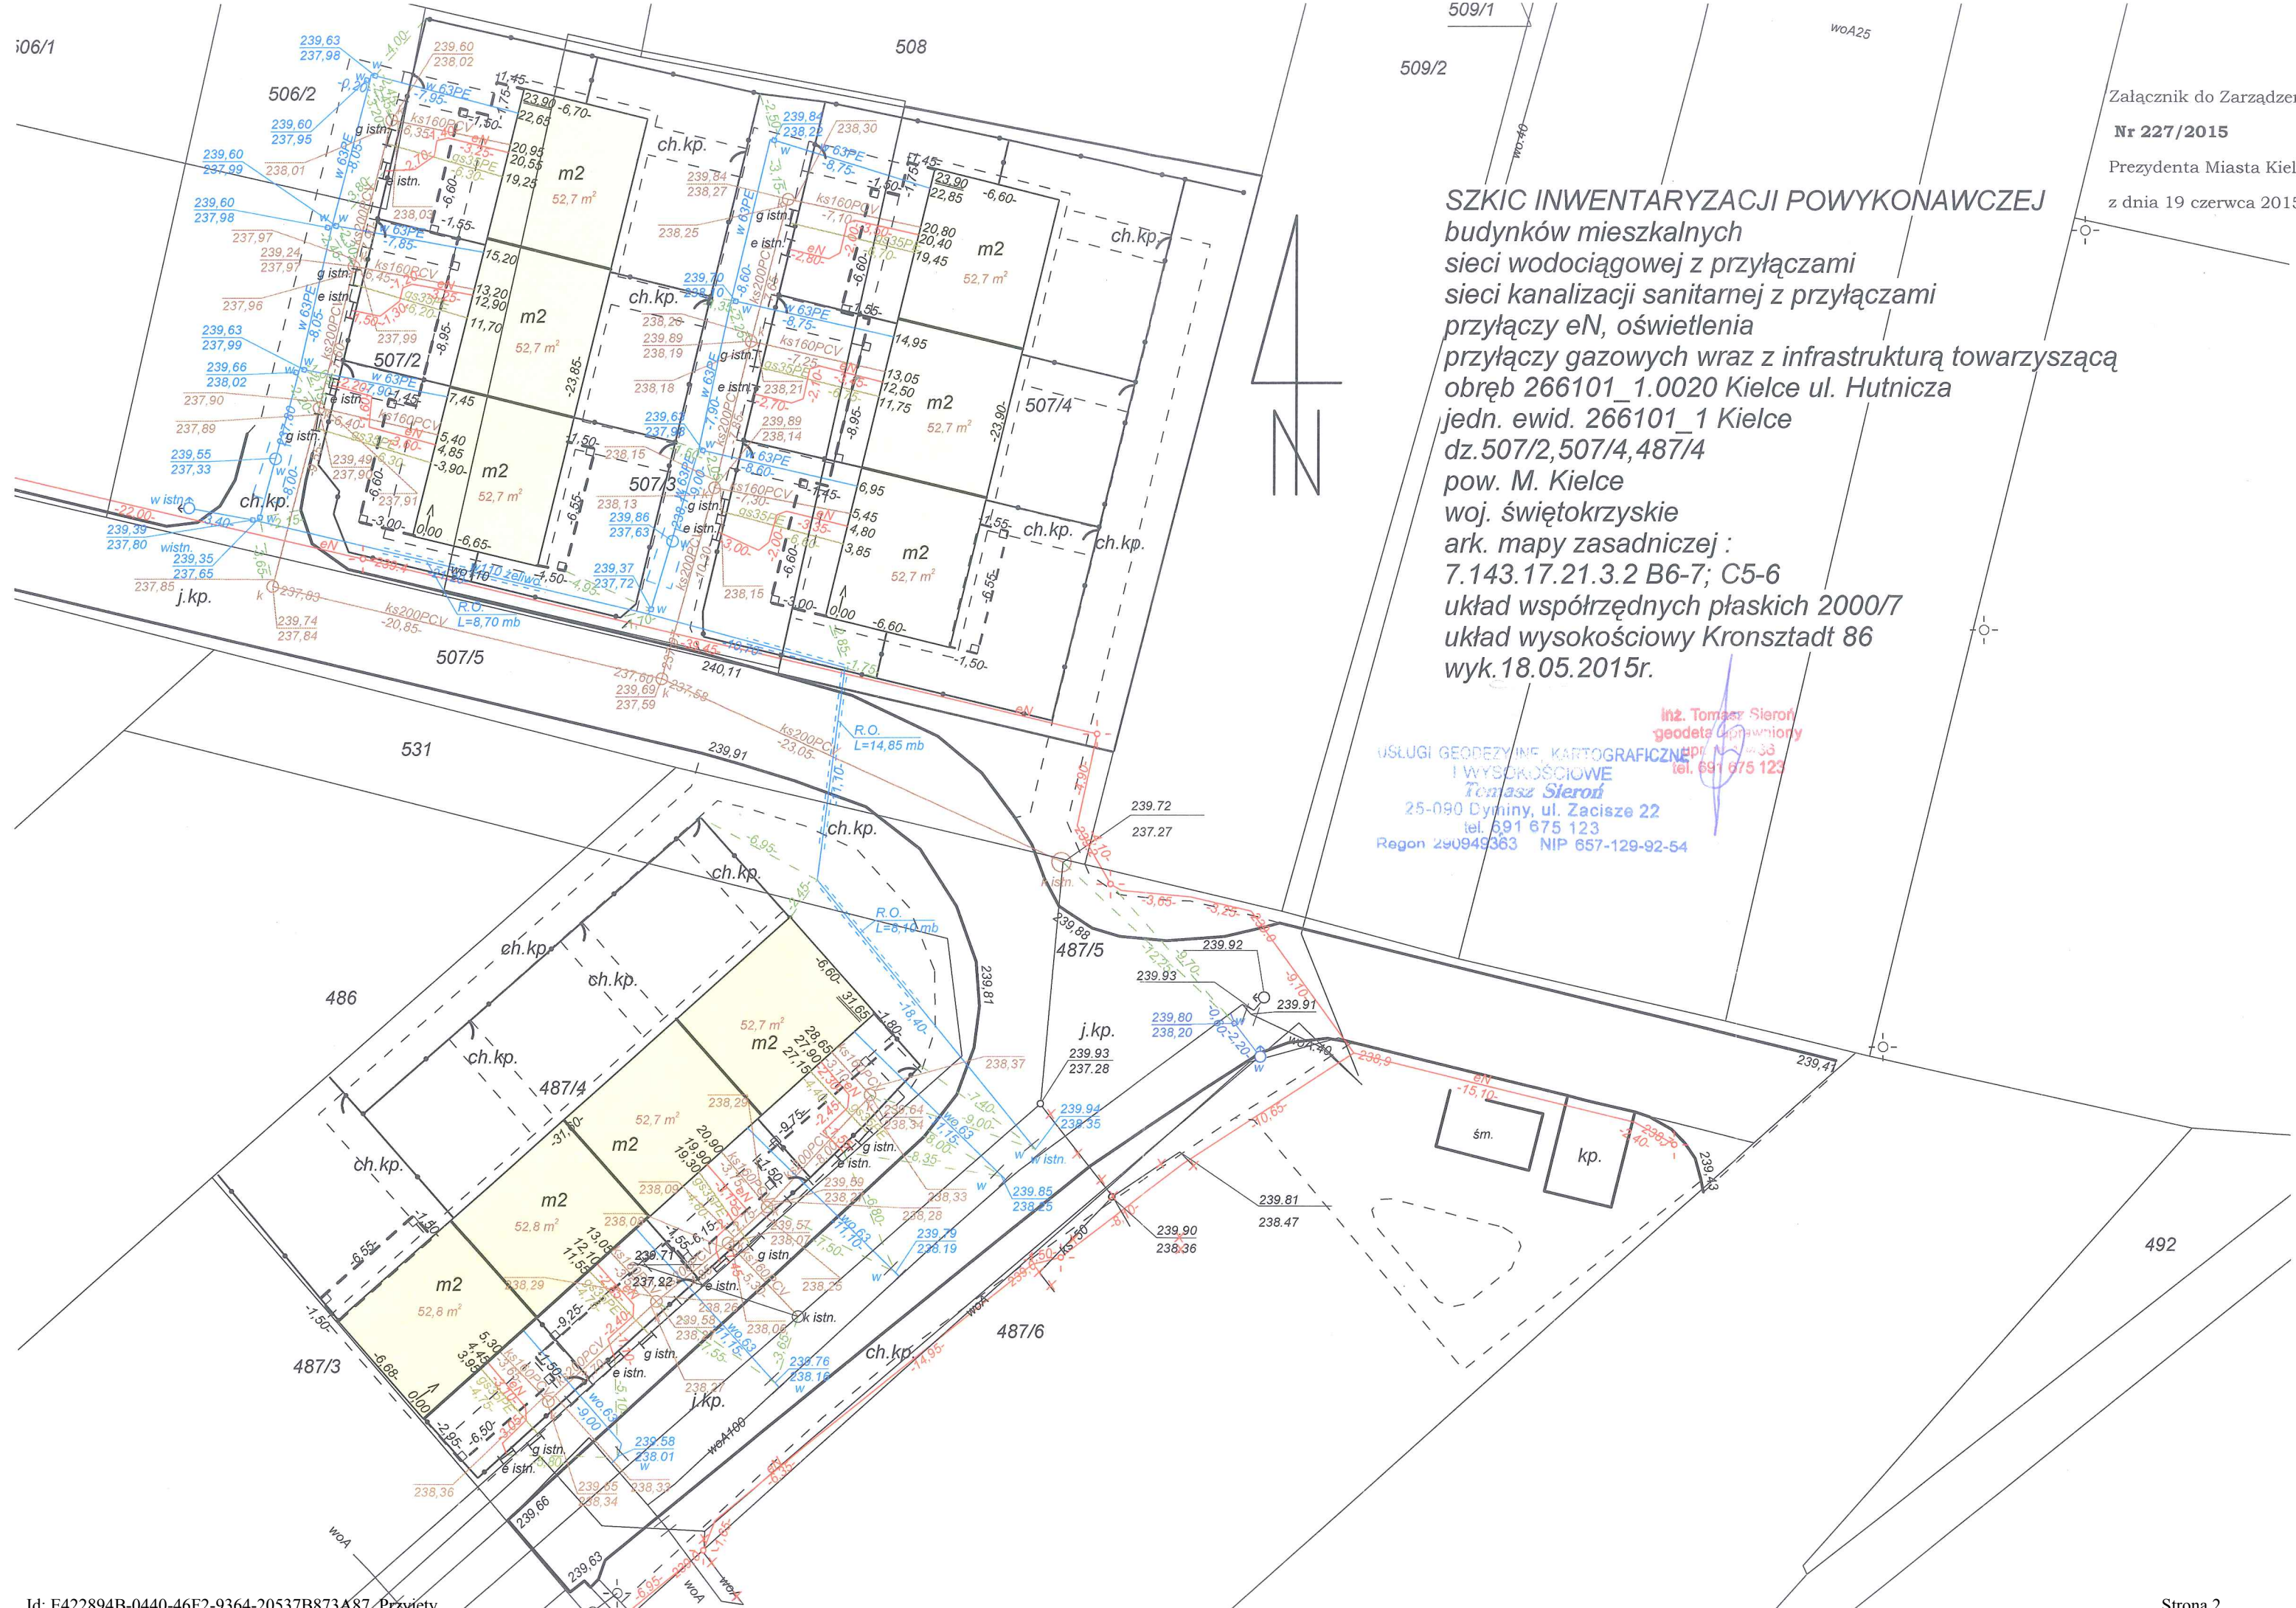

SZKIC INWENTARYZACJI POWYKONAWCZEJ
 budynków mieszkalnych
 sieci wodociągowej z przyłączami
 sieci kanalizacji sanitarnej z przyłączami
 przyłączy eN, oświetlenia
 przyłączy gazowych wraz z infrastrukturą towarzyszącą
 obręb 266101_1.0020 Kielce ul. Hutnicza
 jedn. ewid. 266101_1 Kielce
 dz.507/2,507/4,487/4
 pow. M. Kielce
 woj. świętokrzyskie
 ark. mapy zasadniczej :
 7.143.17.21.3.2 B6-7; C5-6
 układ współrzędnych płaskich 2000/7
 układ wysokościowy Kronsztadt 86
 wyk.18.05.2015r.

inż. Tomasz Sieroi
 geodeta uprawniony
 USŁUGI GEODEZYJNE, KARTOGRAFICZNE
 I WYSOKOŚCIOWE
Tomasz Sieroi
 25-090 Dyminy, ul. Zacisze 22
 tel. 691 675 123
 Regon 240949383 NIP 657-129-92-54